

Dnr 310/83

PM

Ang undersökning av boplatsen To 132.

Boplatsen To 132 låg i en liten dalgång mellan berg. Mot sydost utgjordes begränsningen av en tvär bergskant 1 - 2 meters höjd och mot nordväst avrundade bergknallar. Vegetationen bestod av ljung, tall, björnbär, nypon m m. Området var sandigt. Höjden över havet var 8-14 meter.

Boplatsen registrerades första gången vid fornminnesinventeringen 1973. Då hittades några flintavslag. I detta material finns inga antydningar om dateringen.

Undersökningen av boplatsen genomfördes den 13 december 1983 med grävmaskin och 3 x 2 arbetstimmar. Undersökningen gjordes med 4 provgropar (A-C) och 5 maskingrävda ytor (1-5). Se bifogad plan. Under vegetationsskiktet fanns ett kolblandat mörkfärgat lager i provgroparna B och C och yta 1, 2 och 4. I det mörkfärgade lagret fanns enstaka avslag av flinta, mest i yta 2. Lagaerföljden bestod av sand. Boplatsen är slutundersökt.

FYNDTABELL:

Provgrop nr	Avslag	Övrig flinta	Splitter
1	-	-	-
2	5	2	-
3	-	-	-
4	-	-	-
Yta			
1	1	3	-
2	4	11	3
3	-	2	-
4	-	-	-
5	-	-	-


1983-12-13

I tjänsten

Berit Sandberg
Berit Sandberg

Bil/ Skiss med provgropar och ytor markerade i skala ca 1:400

Kopia för kännedom: Länsantikvarien i O-län

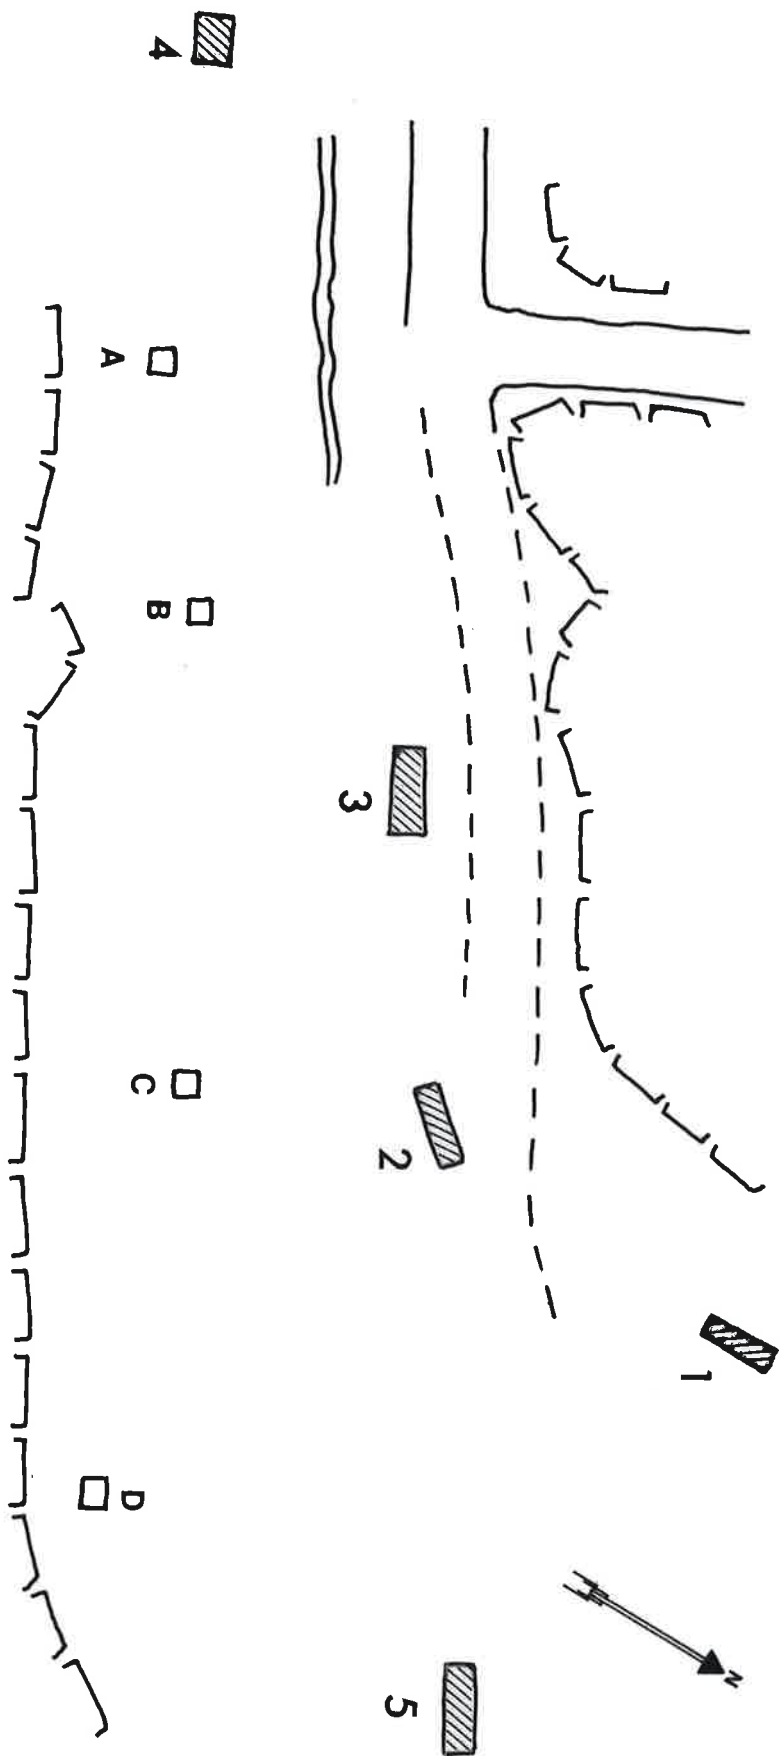

Skala 1:400 c.a. 0 4 8 12 16 m

RIKSANTIKVARIÉAMBETET
Undersökningssektionen

S L U T T R E D O V I S N I N G

Lstn dnr: 11391-4257 -83 Raå dnr:

Landskap Bohuslän	Soc:ken/stad Torslanda	Fastighet/kvarter/gata Röd 54:1 m fl	Forml nr To 132	Art: (gravfält, bopl. etc) Boplats
Grävningssledare Berit Sandberg	Ansvarig institution Gbg arkeologiska museum	Undersökning fr o m t o m 13/1283 13/1283	Arb.dagar 3x2 tim	Konto -
Övrig personal Johan Wigforss, Ferenc Schwetz				
<input type="checkbox"/> Inventering <input type="checkbox"/> Fosfatkartering <input type="checkbox"/> Antikvarisk kontroll <input checked="" type="checkbox"/> Provundersökning <input type="checkbox"/> Delundersökning <input type="checkbox"/> Totalundersökning				
<input checked="" type="checkbox"/> Reg i fornminnesregistret <input type="checkbox"/> Nyupptäckt <input type="checkbox"/> Känd, ej registrerad				
Ifylles av länsstyrelsen: <input type="checkbox"/> Antecknad i fornl.registret <input type="checkbox"/> Markerad på ek. kartan				
Totalund. sökt yta volym 15 kvm	Timmar ark 4	Maskin- timmar 2	Und.sökta gravar -	Und.sökta boplatser (konstrukt)
				Schakt löpmet -
				Annat Ytor: 5 st Provgropar: 4 st

Undersökningen fortsätter

Undersökningen avslutad

Sammanfattande beskrivning (även anledning till undersökning): Anledning till undersökningen var planerad väg och 5 st villor.

Området är sandigt. Under vegetationsskiktet ett mörkfärgat lager med enstaka flintavslag. Inga daterande fynd.

Fynd: Avslag, flinta

Rapport över undersökningen ~~är under~~ ~~berit~~ ~~sandberg~~ samtidigt.

1983-12-13
..... Berit Sandberg

Datum Namn

Datering: okänd

Publicerat i: _____
Kopia utsändes till: Raå Du o Df

Lstn

La

Uppdragsgivaren